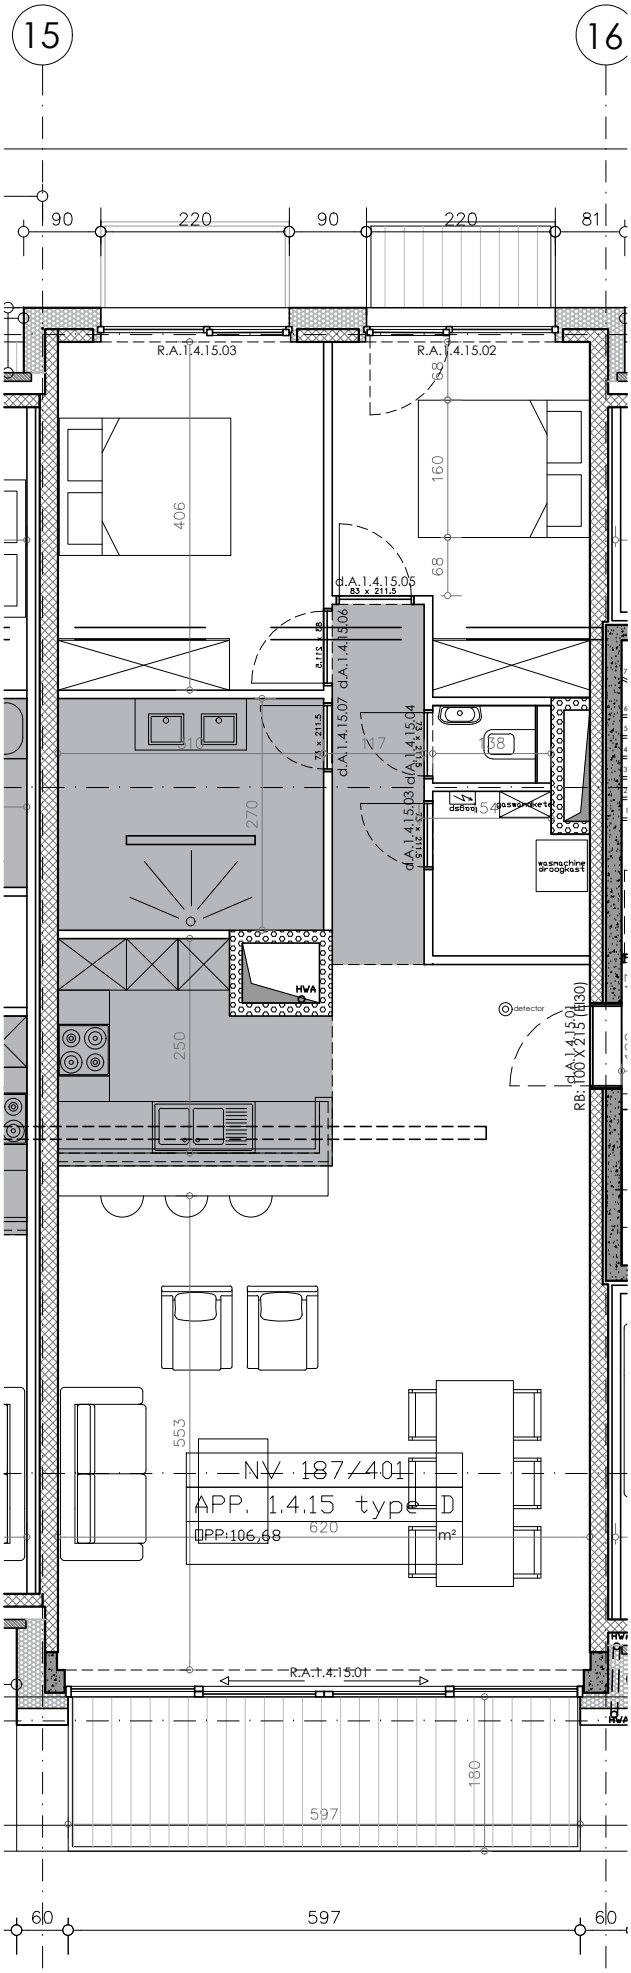

app. 1.4.15
aanpassingen 30.11.2016